


**ВНИМАНИЕ!**  
Подземные коммуникации нанесены без привязок.  
Перед началом земляных работ вызвать представителей заинтересованных организаций (владельцев подземных коммуникаций).  
Возможно наличие частных подземных коммуникаций!

согласовано. Сеть канализации  
наименов. мастер Балтийск. А.И.  
08

Таблица радиусов изгиба

Маркировка кабеля	Марка кабеля	Внешний диаметр кабеля Ø, мм	Минимальный радиус изгиба R, мм
H4, H5	АСБЭл 3х240-10	65,4	R=15 x Ø =15x65,4=981

Схема расположения листов

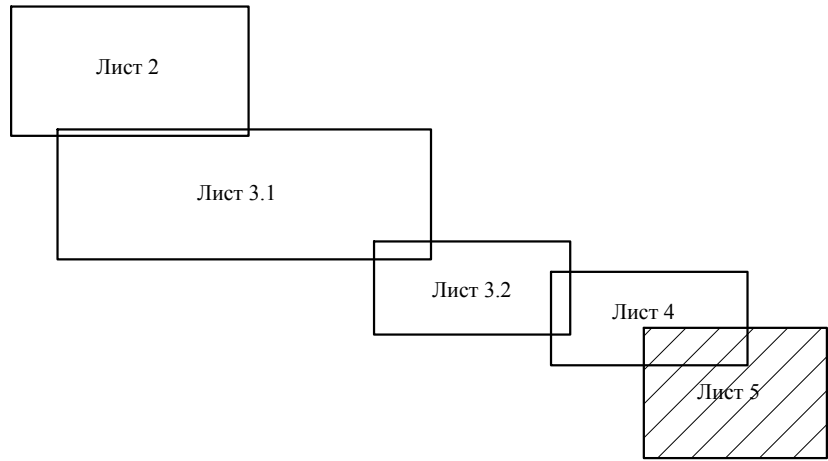







Условные обозначения

- Проектируемая КЛ 10 кВ
- Проектируемая КЛ 10 кВ, проложенная в трубе
- Существующая КЛ 10 кВ
- Существующая КЛ 0,38 кВ
- Существующая ВЛ 10 кВ
- Существующая ВЛ 0,38 кВ
- Номер пересечения с инженерными сооружениями
- Подземный газопровод
- Кабель связи подземный
- Канализация
- Охранная зона ЛЭП



общество с ограниченной ответственностью "СБМ-2"		ПЛАН ТОПОГРАФИЧЕСКОЙ СЪЕМКИ МАСШТАБ 1:500	
Свидетельство СРО СРО-И-033-16032012 от 27.04.2016 г.		КОНТРОЛЬНО-ИСПОЛНИТЕЛЬНАЯ СЪЕМКА "КЛ-10 кВ от ТП №41 до тп №69"	
о допуске к опред. виду работ		Уведомление № от . 2016г.	Изготовлено 3 экз. Количество листов в одном экз. - 1 Масштаб 1:500
Заказчик: АО "ЛОЭСК"		Рег. номенклатура 029-10-16; 1029-14-04; 1029-15-01; 1029-15-05; 1029-15-09; 1029-15-10; 1029-15-11; 1029-15-12; 1029-19-09; 1029-16-13; 1029-16-14; 0929-04-02; 0929-04-06; 0929-04-07	
Адрес: Ленинградская область, Гатчинский район, п. Вырица, инв. № 458/2015		Дата 12.10.2016 г.	
Составлен по материалам		Плановой съемки на октябрь 2016 г.	Система высот Балтийская 1977 г.
Высотной съемки на октябрь 2016 г.		Система высот Балтийская 1977 г.	
Ген. директор		Ковалева М.А.	Геодизист
			Наденский А.А.

ПАО «Ростелеком»  
Магистральный филиал  
«Севост-Запад»  
Микрозонный центр ТЭТ  
Свердловский филиал  
15.08.17


Перед началом производства работ вызвать представителей МП. г. Гатчина 7.3.21-21.  
Работы в охранной зоне ВОСК производить в присутствии представителя МП. г. Гатчина.

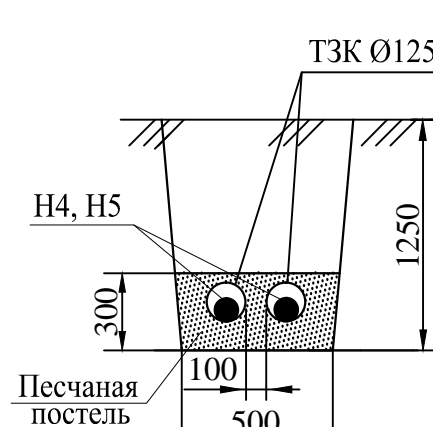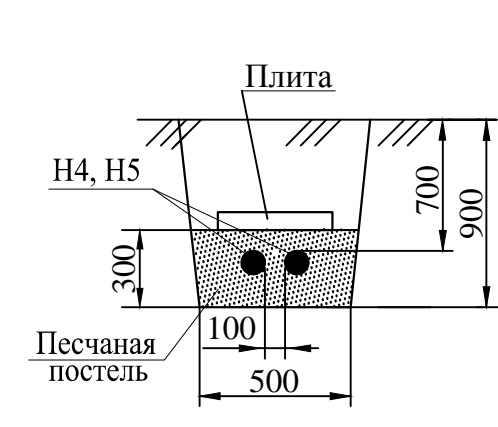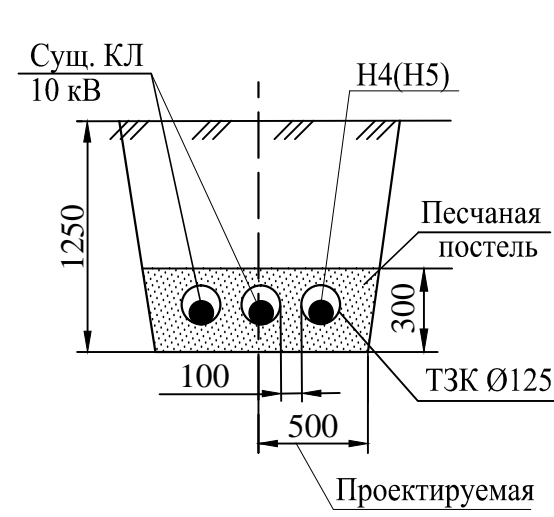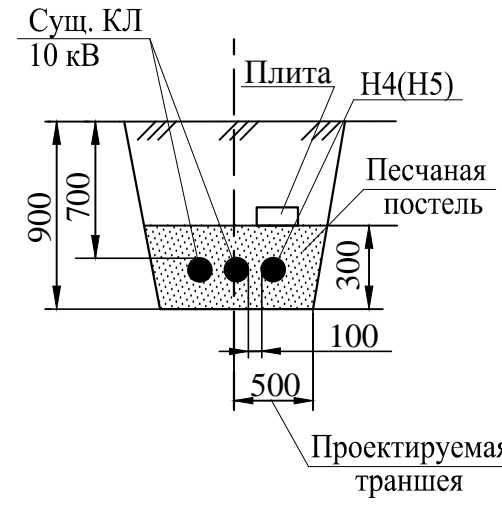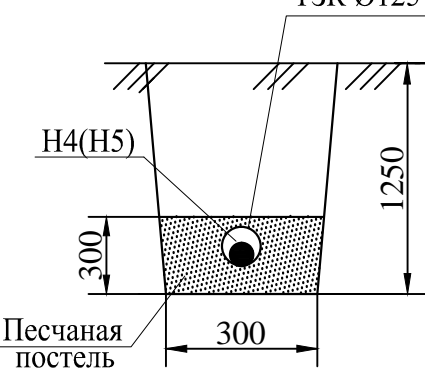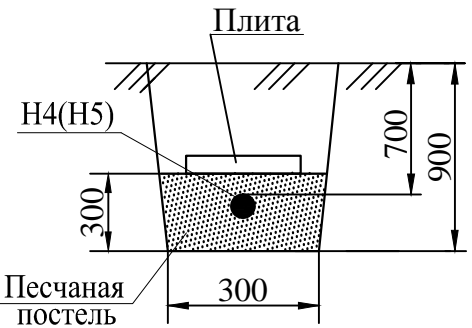


Эскизы пересечений КЛ 10 кВ

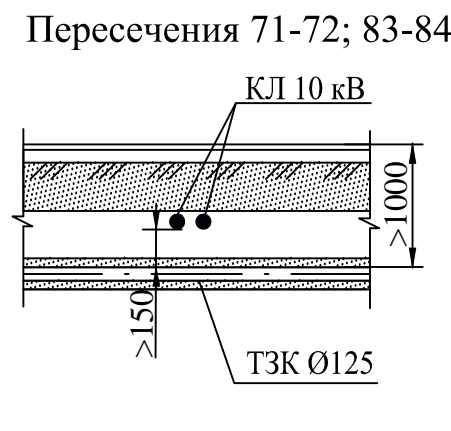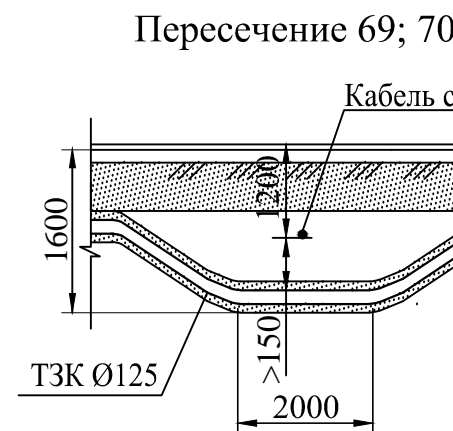


Пересечения 85,86

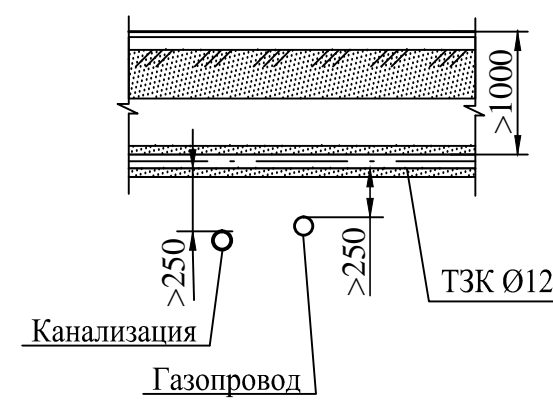


Пересечение 87; 88

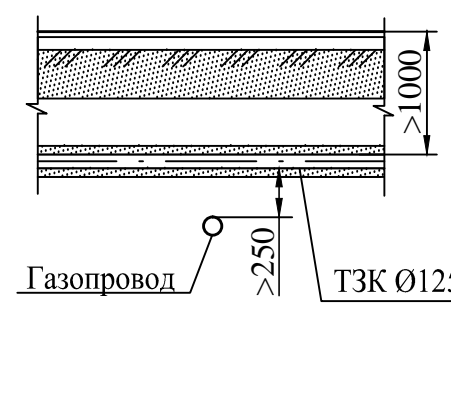

Пересечения 89-92

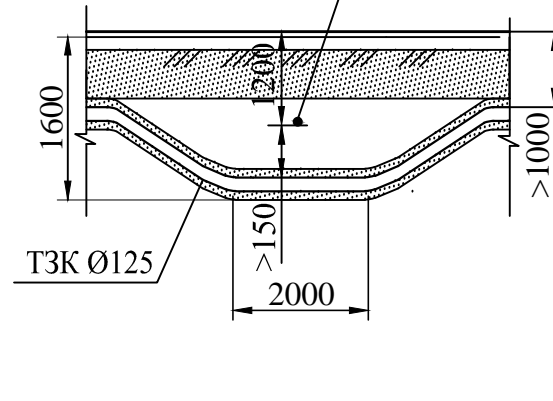

Пересечения 93,94

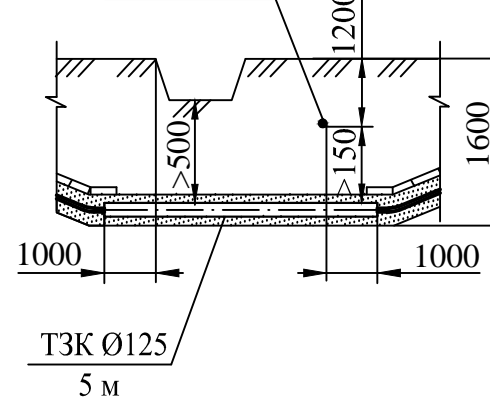

СОГЛАСОВАНО  
с условиями  
Главный архитектор администрации  
Вырицкого городского поселения  
Согласовано  
09.08.2017

Ведомость пересечений КЛ 10 кВ

№ пересечения		Пересекаемое сооружение	Кол. пересечений
H4	H5		
71,72	83,84	Улица, проезд	4
-	85	Канализация	1
-	86,87,88	Газопровод	3
69,70,74-77	78-81,89-92,94	Подземный кабель связи	15
73	82,93	Канавы	3
Итого			26

Примечания

- Трасса нанесена на топосъемку, выполненную ООО "СБМ-2".
- Трасса КЛ 10 кВ проходит в населенной местности.
- На участках А-Б, В-Г, Д-Е проектируемая КЛ 10 кВ прокладывается в трубах на глубине не менее 1 м.
- Лист 5 читать совместно с листом 4.
- Охранная зона КЛ 10 кВ нанесена на основании постановления Правительства РФ №160 от 24 февраля 2009 г. (с изменениями на 26 августа 2013 г.).

				ПЭ-00-453/2015-ГТ-ЭС		
2	-	Зам.	01.18	Реконструкция ВЛ 10 кВ ф.8 от ПС «Вырица» 35/10 в п. Вырица Гатчинского р-на ЛО (инв. №100000679); Реконструкция КЛ 10 кВ ф.8 от ПС «Вырица» 35/10 в п. Вырица Гатчинского р-на ЛО (инв. №100003003, инв. №100003006	Стадия	Лист
1	-	Зам.	10.17		Р	5
Изм. Кол. у. Лист				ЛЭП 10 кВ	ООО "Потенциал Энерго"	
				План трассы КЛ 10 кВ на уч-ке ул. Лесная - ТП-69 М 1:500 (ТЗ №2)		
ГИП	Кучина	08.17				
Разработал	Кучина	08.17				