


ВНИМАНИЕ!  
Подземные коммуникации нанесены без привязок.  
Перед началом земляных работ вызвать представителей заинтересованных организаций (владельцев подземных коммуникаций).  
Возможно наличие частных подземных коммуникаций!

Проектирование КЛ-10 кВ  
привести не более 2,0 (два) метров  
от существующих сетей:  
- водопровод  
- канализация  
- дренаж  
Перед началом производства работ  
выполняется геодезическая съемка  
объекта.  
Проектирование выполняется в зоне  
проектируемой территории.  
Зона проектируемой территории  
остается в собственности СП-Б  
А.В.Васильев

Эскизы траншей для КЛ 10 кВ

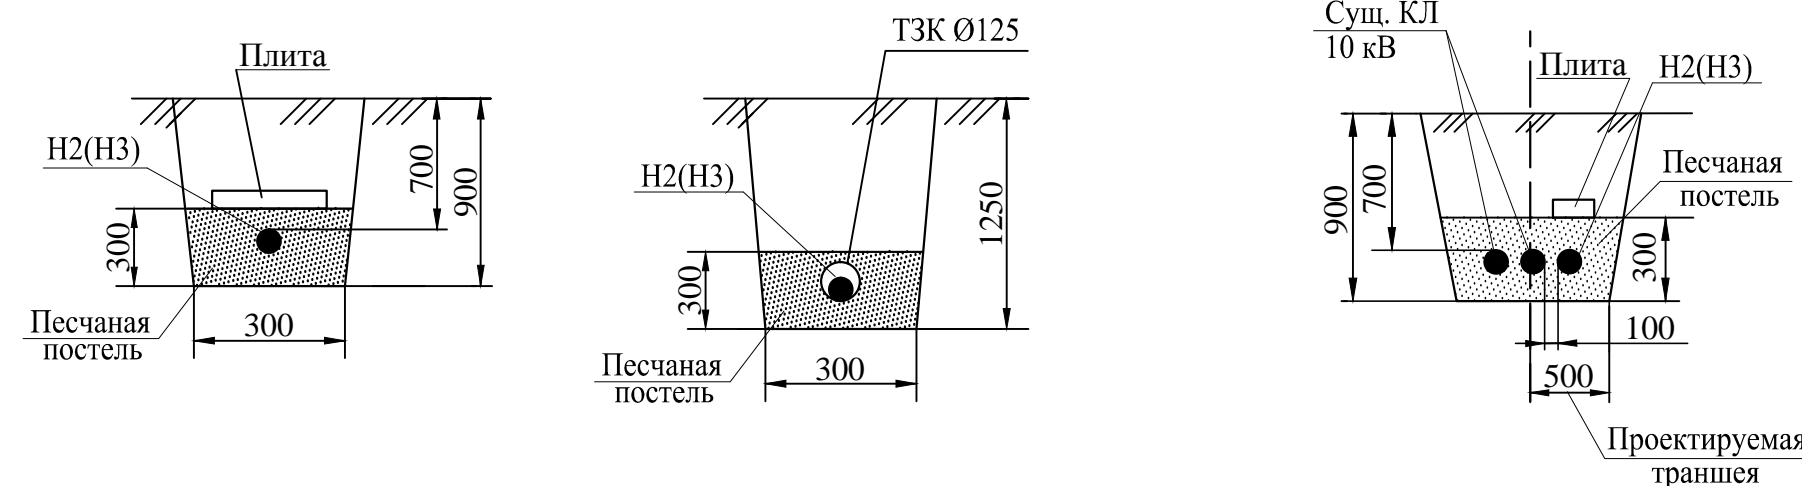


Согласовано  

Таблица радиусов изгиба			
Маркировка кабеля	Марка кабеля	Внешний диаметр кабеля Ø, мм	Минимальный радиус изгиба R, мм
H2, H3	АСБ2л 3х240-10	65,4	R=15 x Ø =15x65,4=981

Кабельный журнал								
Обозначение по плану	Марка кабеля	Направление		Длина кабеля, м	Способ прокладки, м			
		начало	конец		по опоре	в траншее с учетом 4% на змейку	в траншее в ТЗК трубе	в существующем кабельном канале
H2	АСБ2л 3х240-10	ТП-41 РУ 10 кВ яч.5	ТП-40 РУ 10 кВ яч.2	571	-	416	141	4
H3	АСБ2л 3х240-10	ТП-40 РУ 10 кВ яч.3	проектируемая оп. №27	1453	10	1248	188	5
Итого				2024	10	1664	329	15

Эскизы пересечений КЛ 10 кВ

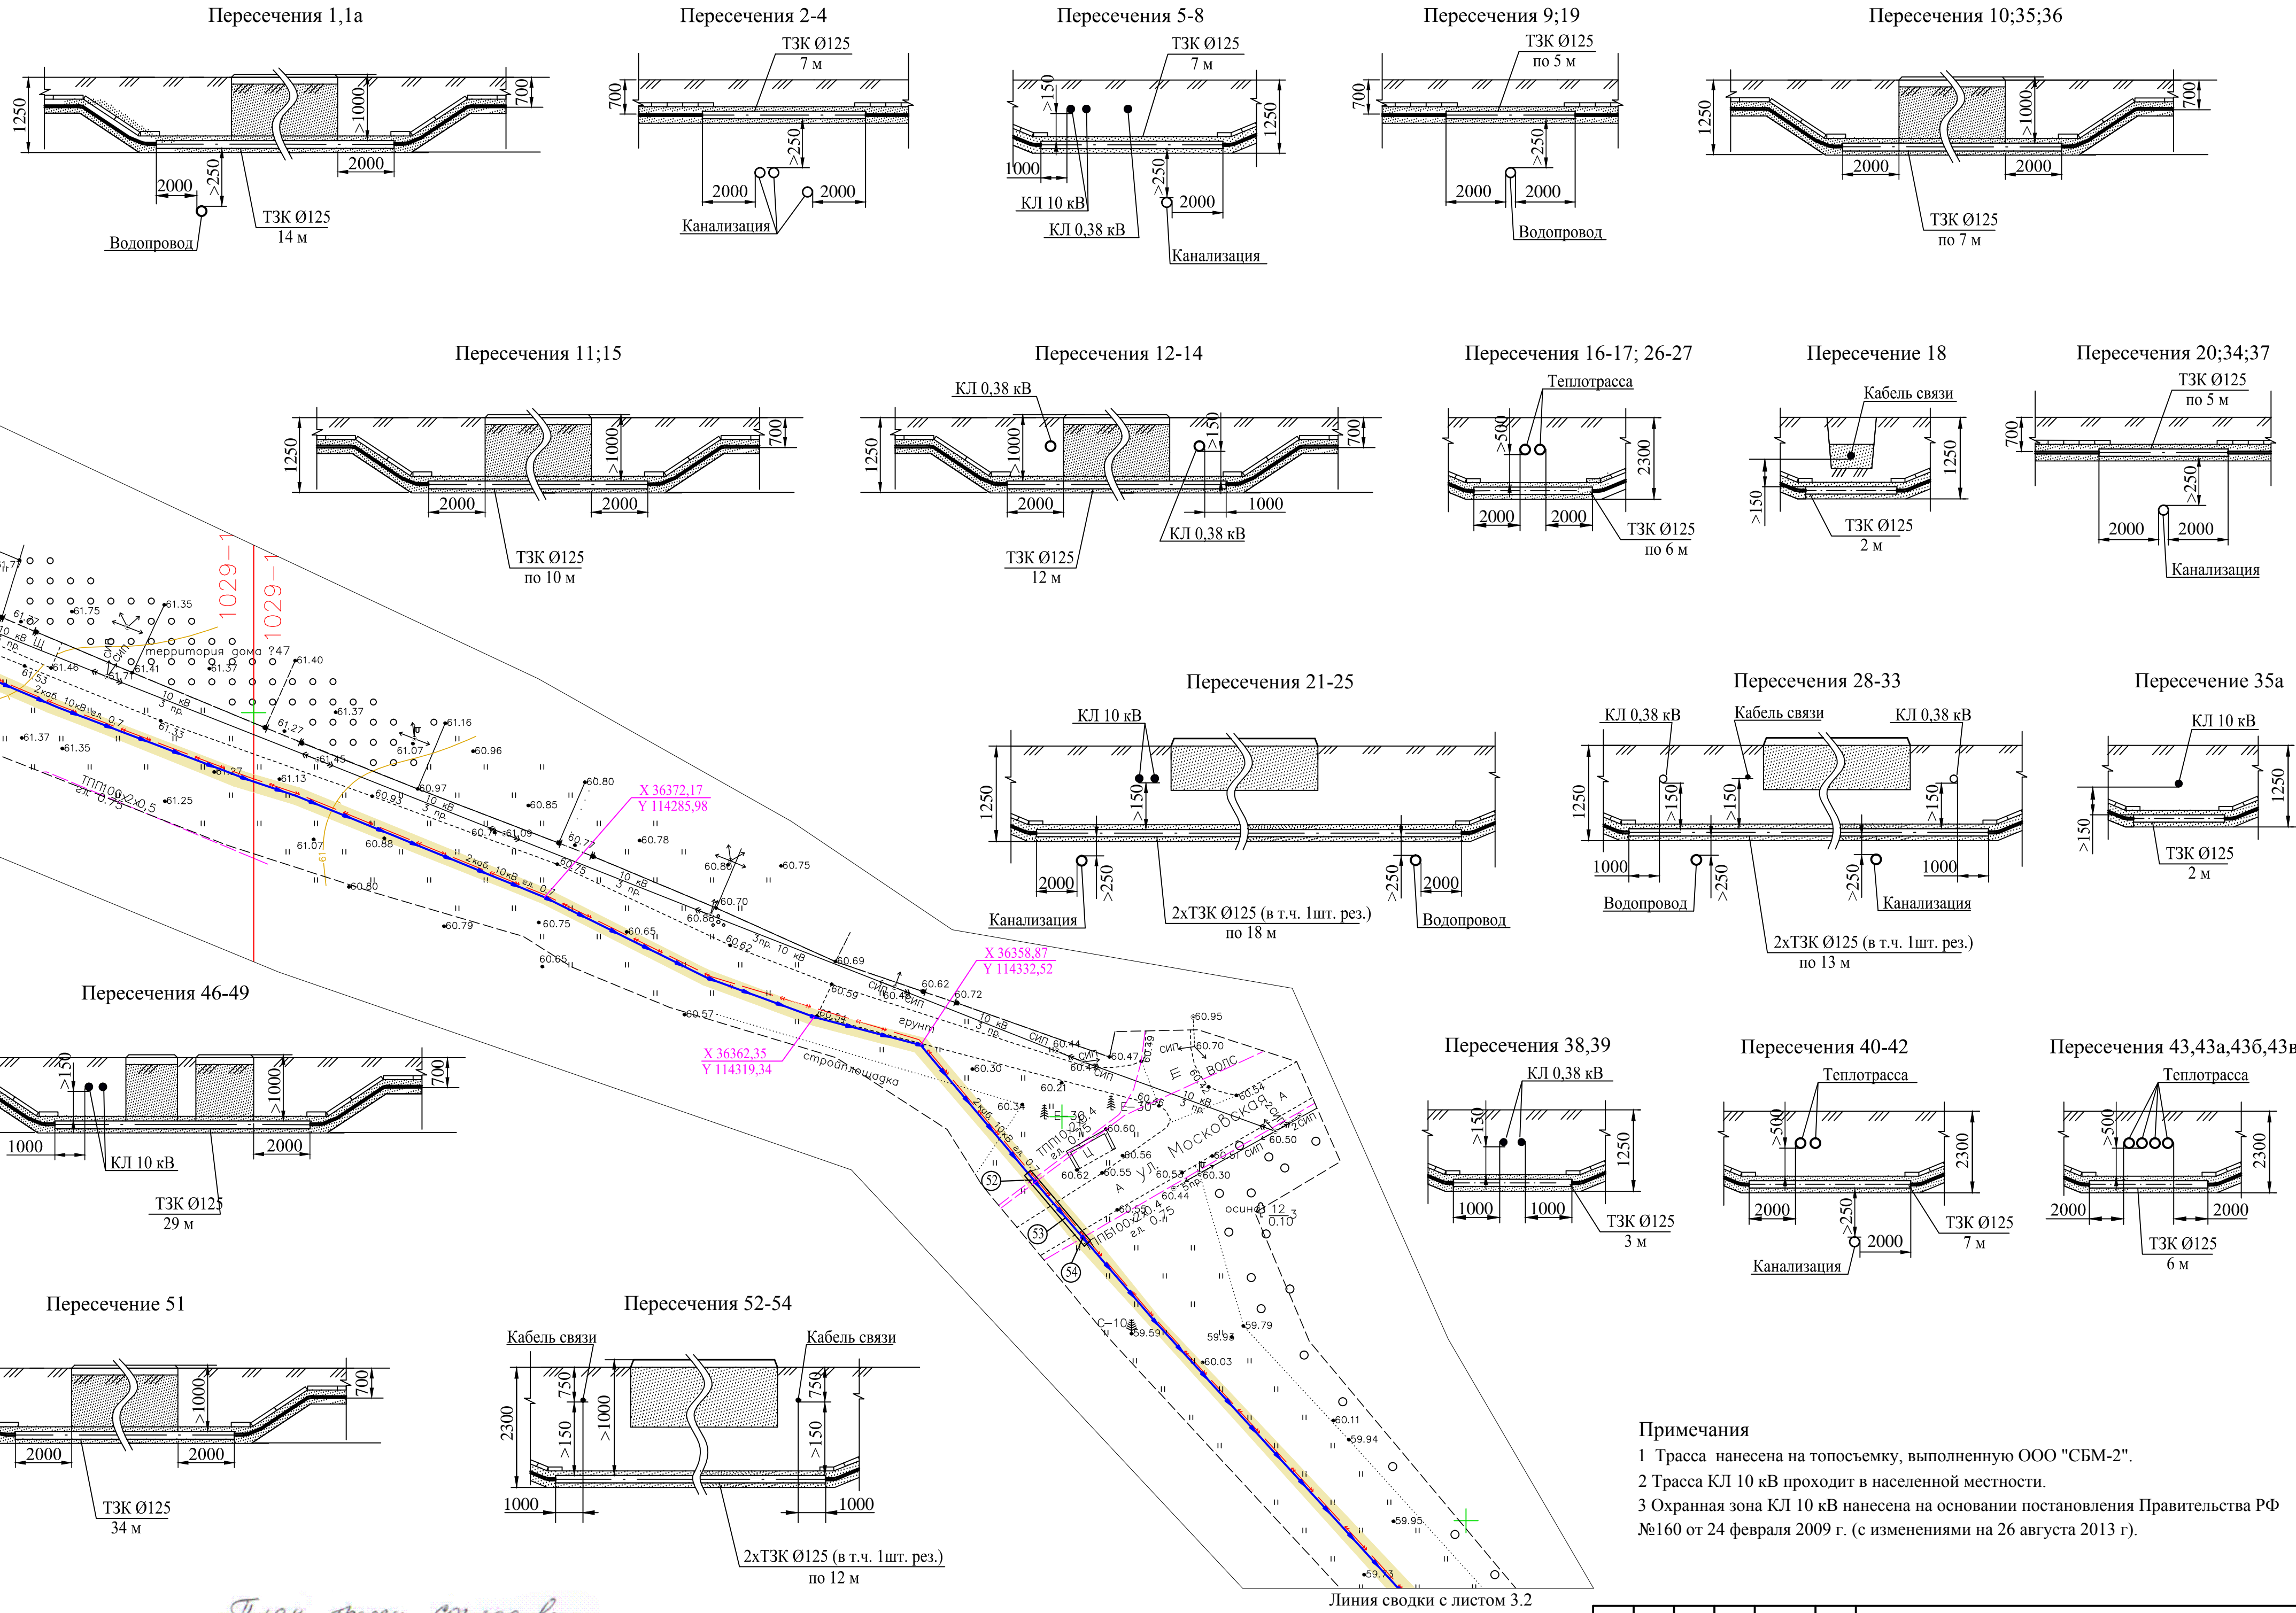


- Примечания  
1 Трасса нанесена на топосъемку, выполненную ООО "СБМ-2".  
2 Трасса КЛ 10 кВ проходит в населенной местности.  
3 Охранная зона КЛ 10 кВ нанесена на основании постановления Правительства РФ №160 от 24 февраля 2009 г. (с изменениями на 26 августа 2013 г.).

Ведомость пересечений КЛ 10 кВ			
№ пересечения	Пересекаемое сооружение	Кол. пересечений	
H2	H3		
1а,10,11,13,15,24,31,35	Улицы, проезд	19	
1,9,19,25,29	Водопровод	5	
2,3,4,8,20,21,32,34	Канализация	12	
16,17,26,27	Теплотрасса	10	
-	Газопровод	1	
18,30	Подземный кабель связи	7	
5,6,22,23,35а	КЛ 10 кВ	11	
7,12,14,28,33	КЛ 0,38 кВ	7	
-	Канавы	1	
Итого		73	

Условные обозначения

- Проектируемая КЛ 10 кВ
- Проектируемая КЛ 10 кВ, проложенная в трубе
- Существующая КЛ 10 кВ
- Существующая КЛ 0,38 кВ
- Номер пересечения с инженерными сооружениями
- Подземный газопровод
- Кабель связи подземный
- Водопровод
- Канализация
- Теплотрасса подземная
- Охранная зона ЛЭП

Схема расположения листов

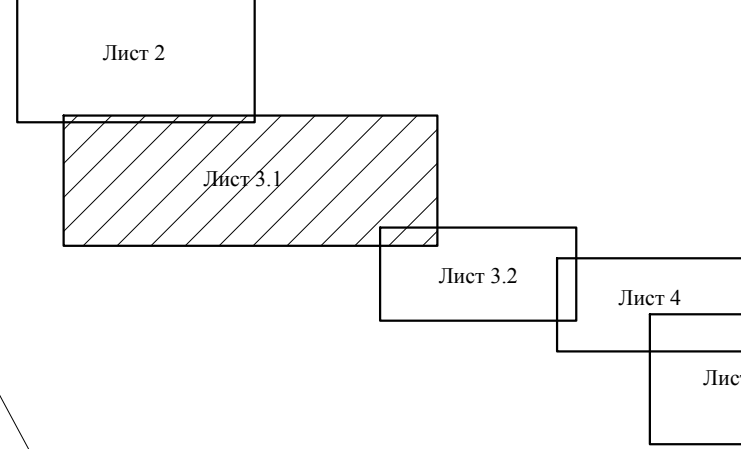

ИДЕНТИФИКАЦИОННАЯ ТАБЛИЦА			
Общество с ограниченной ответственностью "СБМ-2"	ИДЕНТИФИКАЦИОННАЯ ТАБЛИЦА "КЛ-10 кВ от ТП №41 до ТП №69"	КОНТРОЛЬНО-ИСПОЛНИТЕЛЬНАЯ СХЕМА	КЛ-10 кВ от ТП №41 до ТП №69
Свидетельство СРО СРО-403-16032012 от 27.04.2016 г.	Уведомление № от 2016г.	Исполнено 2 экз. Количество листов в одном экз. - 1 Масштаб 1:500	Рег. номер 029-10-16; 029-14-04; 029-15-11; 029-15-12; 029-16-13; 029-16-14; 029-16-15; 029-16-99; 029-17-00; 029-17-01; 029-17-02; 